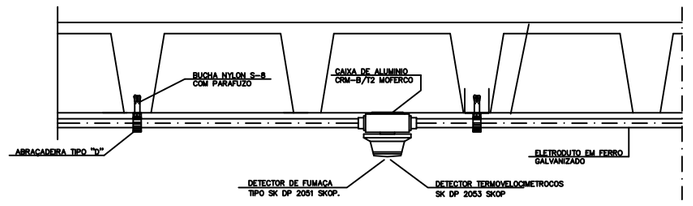

DETALHE D-1 DETECTORES DE TEMPERATURA NO TETO DA GARAGEM
SEM ESCALA

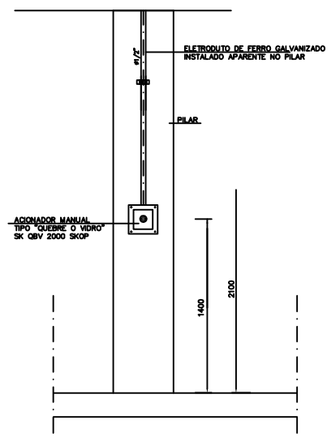

D-2 DETALHE D-2 BOTÃO NO PILAR DA GARAGEM
SEM ESCALA

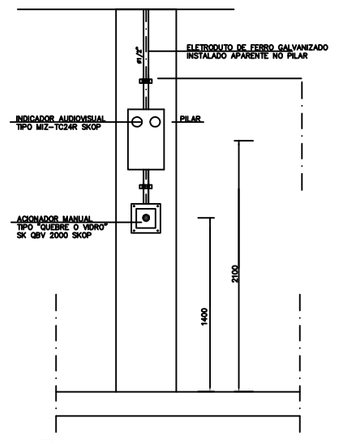

D-3 BOTÃO E AVISADOR NO PILAR DA GARAGEM
SEM ESCALA

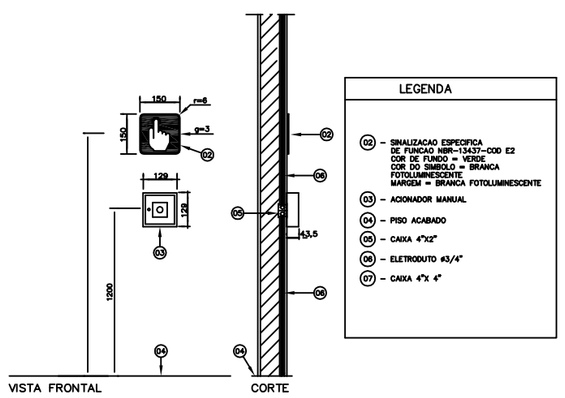

D-6 DETALHE DO ACIONADOR MANUAL – EMBUTIDO
SEM ESCALA

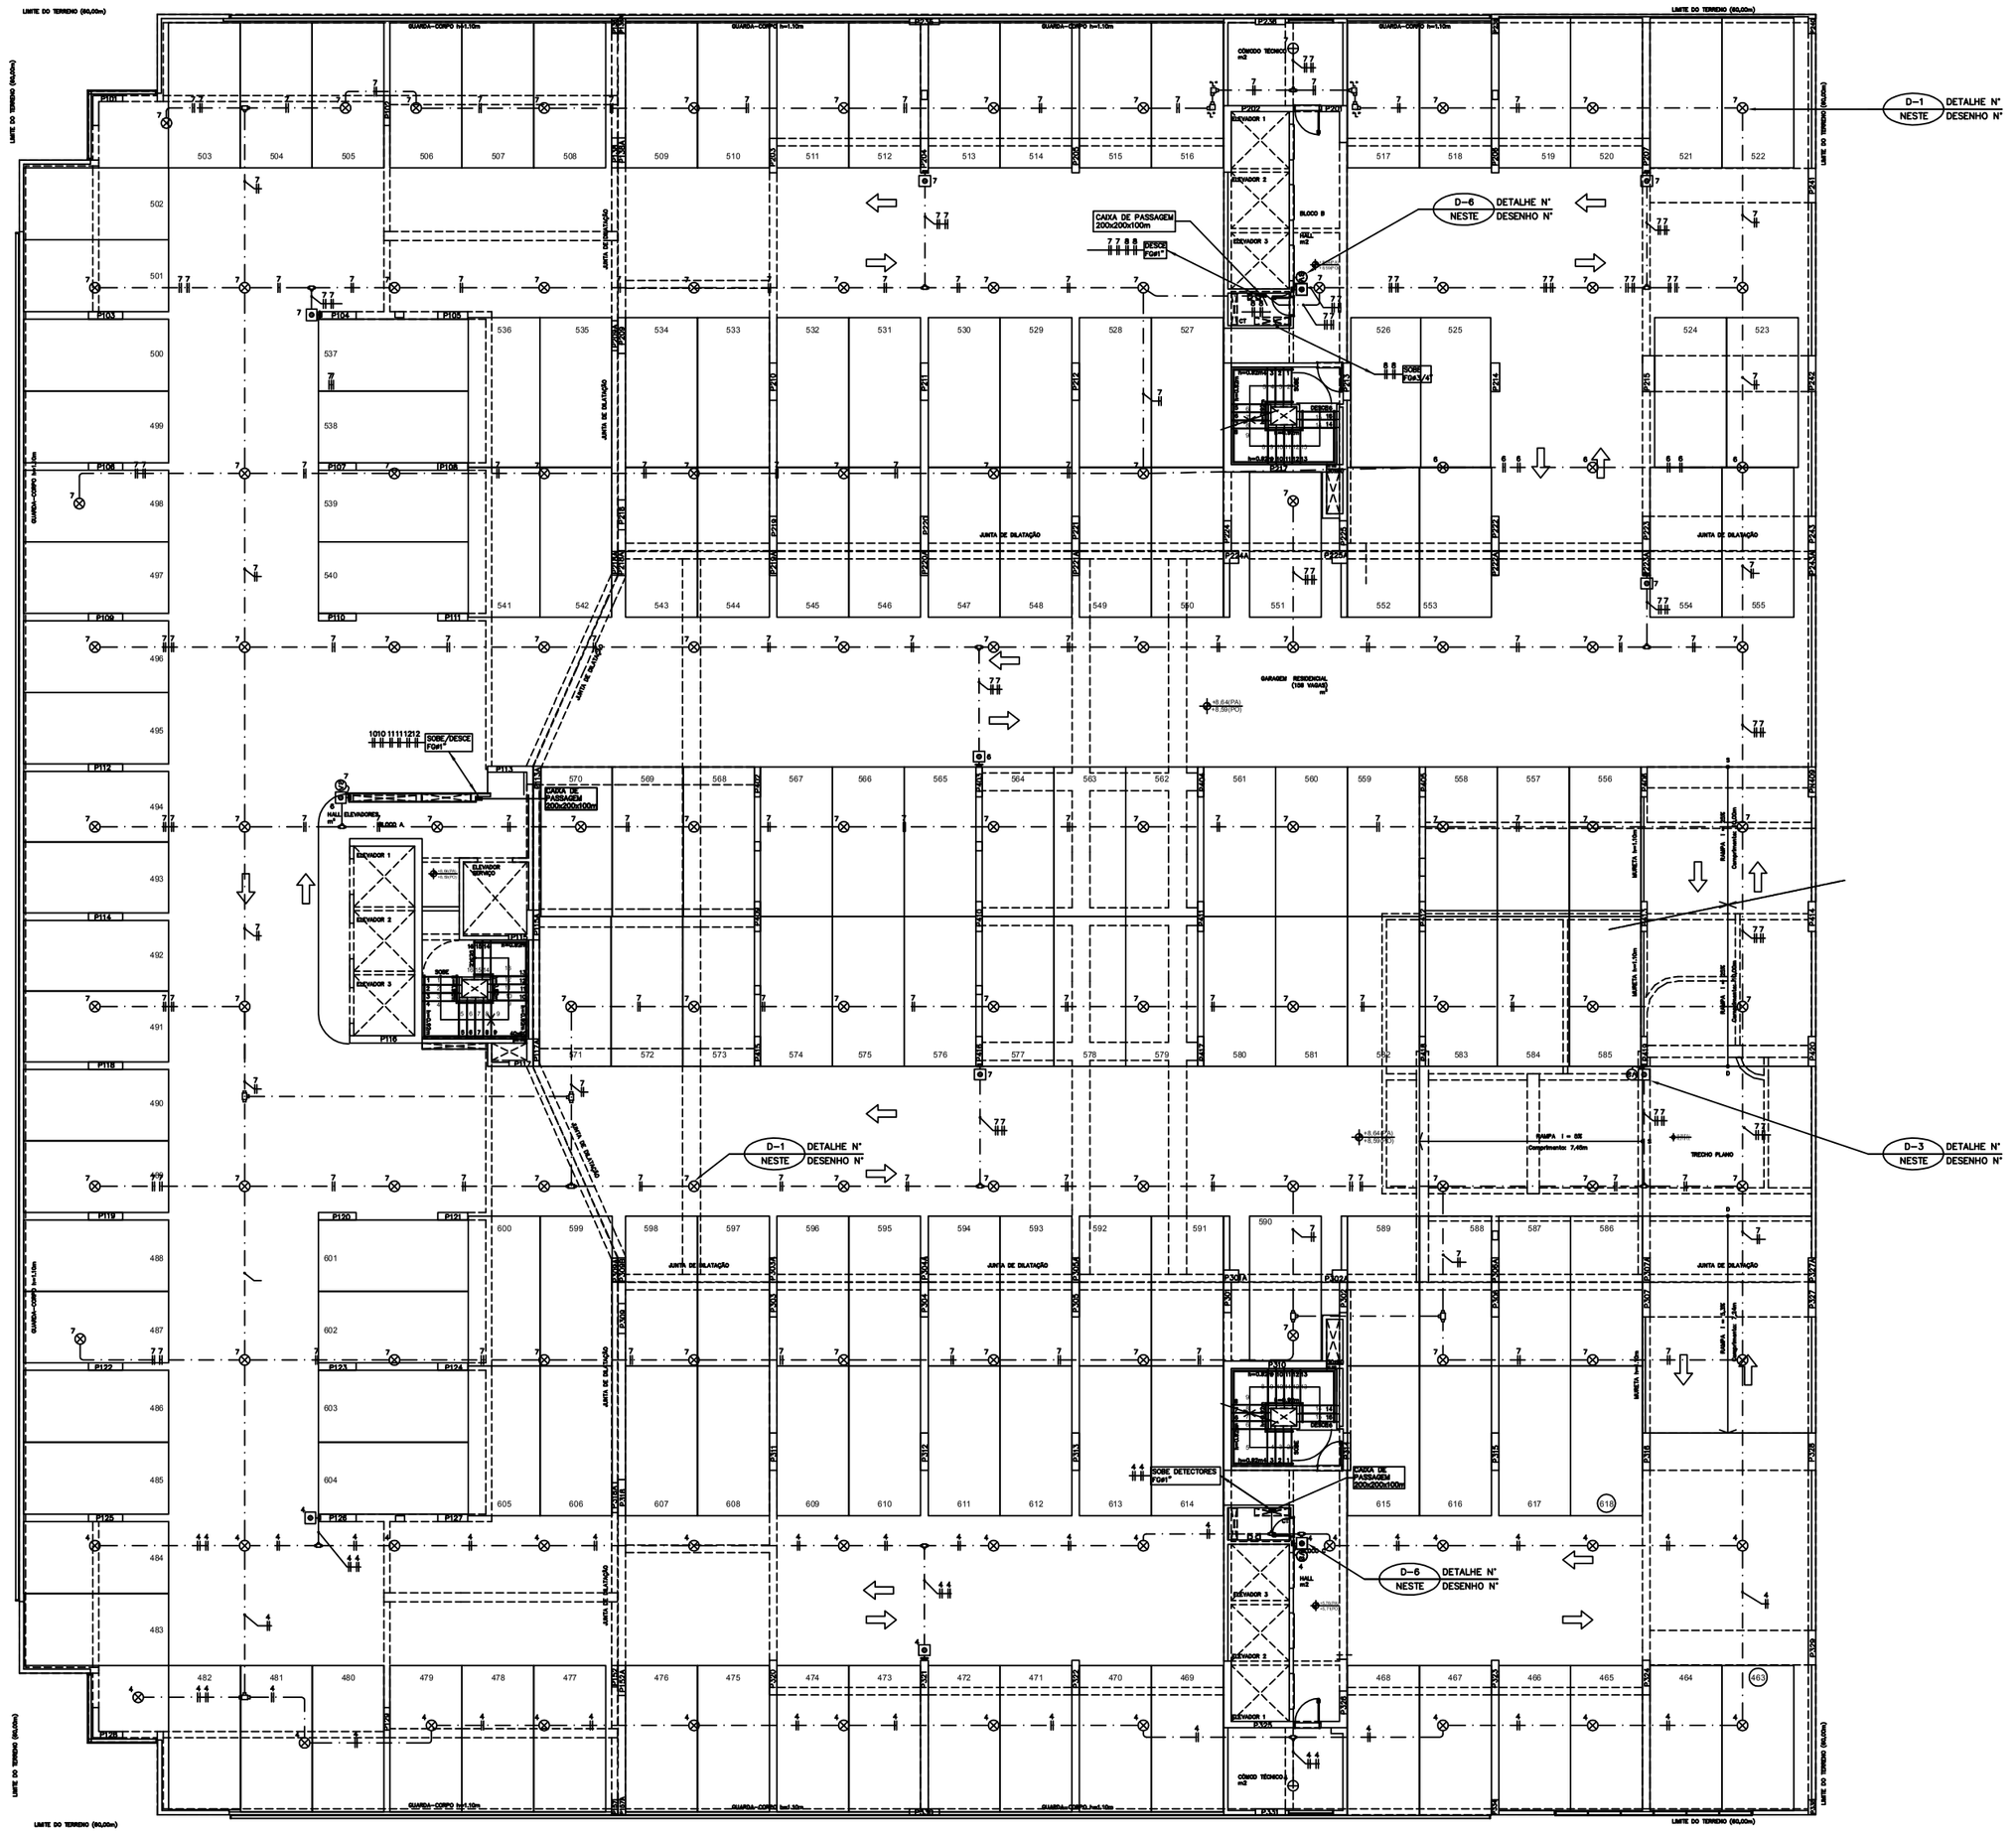

PLANTA BAIXA 2° PAVIMENTO
ESCALA 1:100

PARA LEGENDAS E NOTAS VIDE DESENHO DET-01/11

N.o	DATA	MODIFICAÇÕES	N.o	VISTO
3	20/11/2013	REVISÃO-ATENDENDO AS BUILT DA OBRA		
2	09/10/2012	REVISÃO-ATENDENDO ATA DE COMPATIBILIZAÇÃO DA REUNIÃO DE 18/09/2012		
1	ABR/2012	REVISÃO GERAL COM SUBSTITUIÇÃO DA ARQUITETURA, UTILIZANDO A ARQUITETURA DE 12/03/12		
0	NOV/2011	EMISSÃO		

N.Taffner Projetos de Instalações Ltda

SIA trecho 3 lote 625/695 bloco C sala 221
e-mail: ntaffner@globo.com
Telefone (61) 3234-5570

SETOR:	ÁGUAS CLARAS – BRASÍLIA – DISTRITO FEDERAL
ENDEREÇO:	RUA DAS PAINEIRAS – LOTE 03; RUA 30 NORTE – LOTE 04
PROPRIETARIO:	GENT INCORPORADORA LTDA.
AUTOR DO PROJETO:	N.TAFFNER PROJETOS DE INSTALAÇÕES LTDA
RESPONSÁVEL TÉCNICO:	PORTO BSB ENGENHARIA LTDA

O PROPRIETÁRIO:

O AUTOR DO PROJETO: CREA: 6647/D-DF

O RESPONSÁVEL TECNICO: CREA: 7063-RF

CBMDF | CREA | DRLFO

COSMOPOLITAN
PROJETO DE INSTALAÇÃO

DESENHO Nº: **DET-07/11**

INSTALAÇÃO DE DETECÇÃO E ALARME
PLANTA BAIXA – 2° PAVIMENTO

DESENHO:	ESCALA:	DATA:	ARQUIVO:
N.TAFFNER	INDICADA	SET/2011	NT-16-2011-GENT-DET-07-ROS-2PAVTO