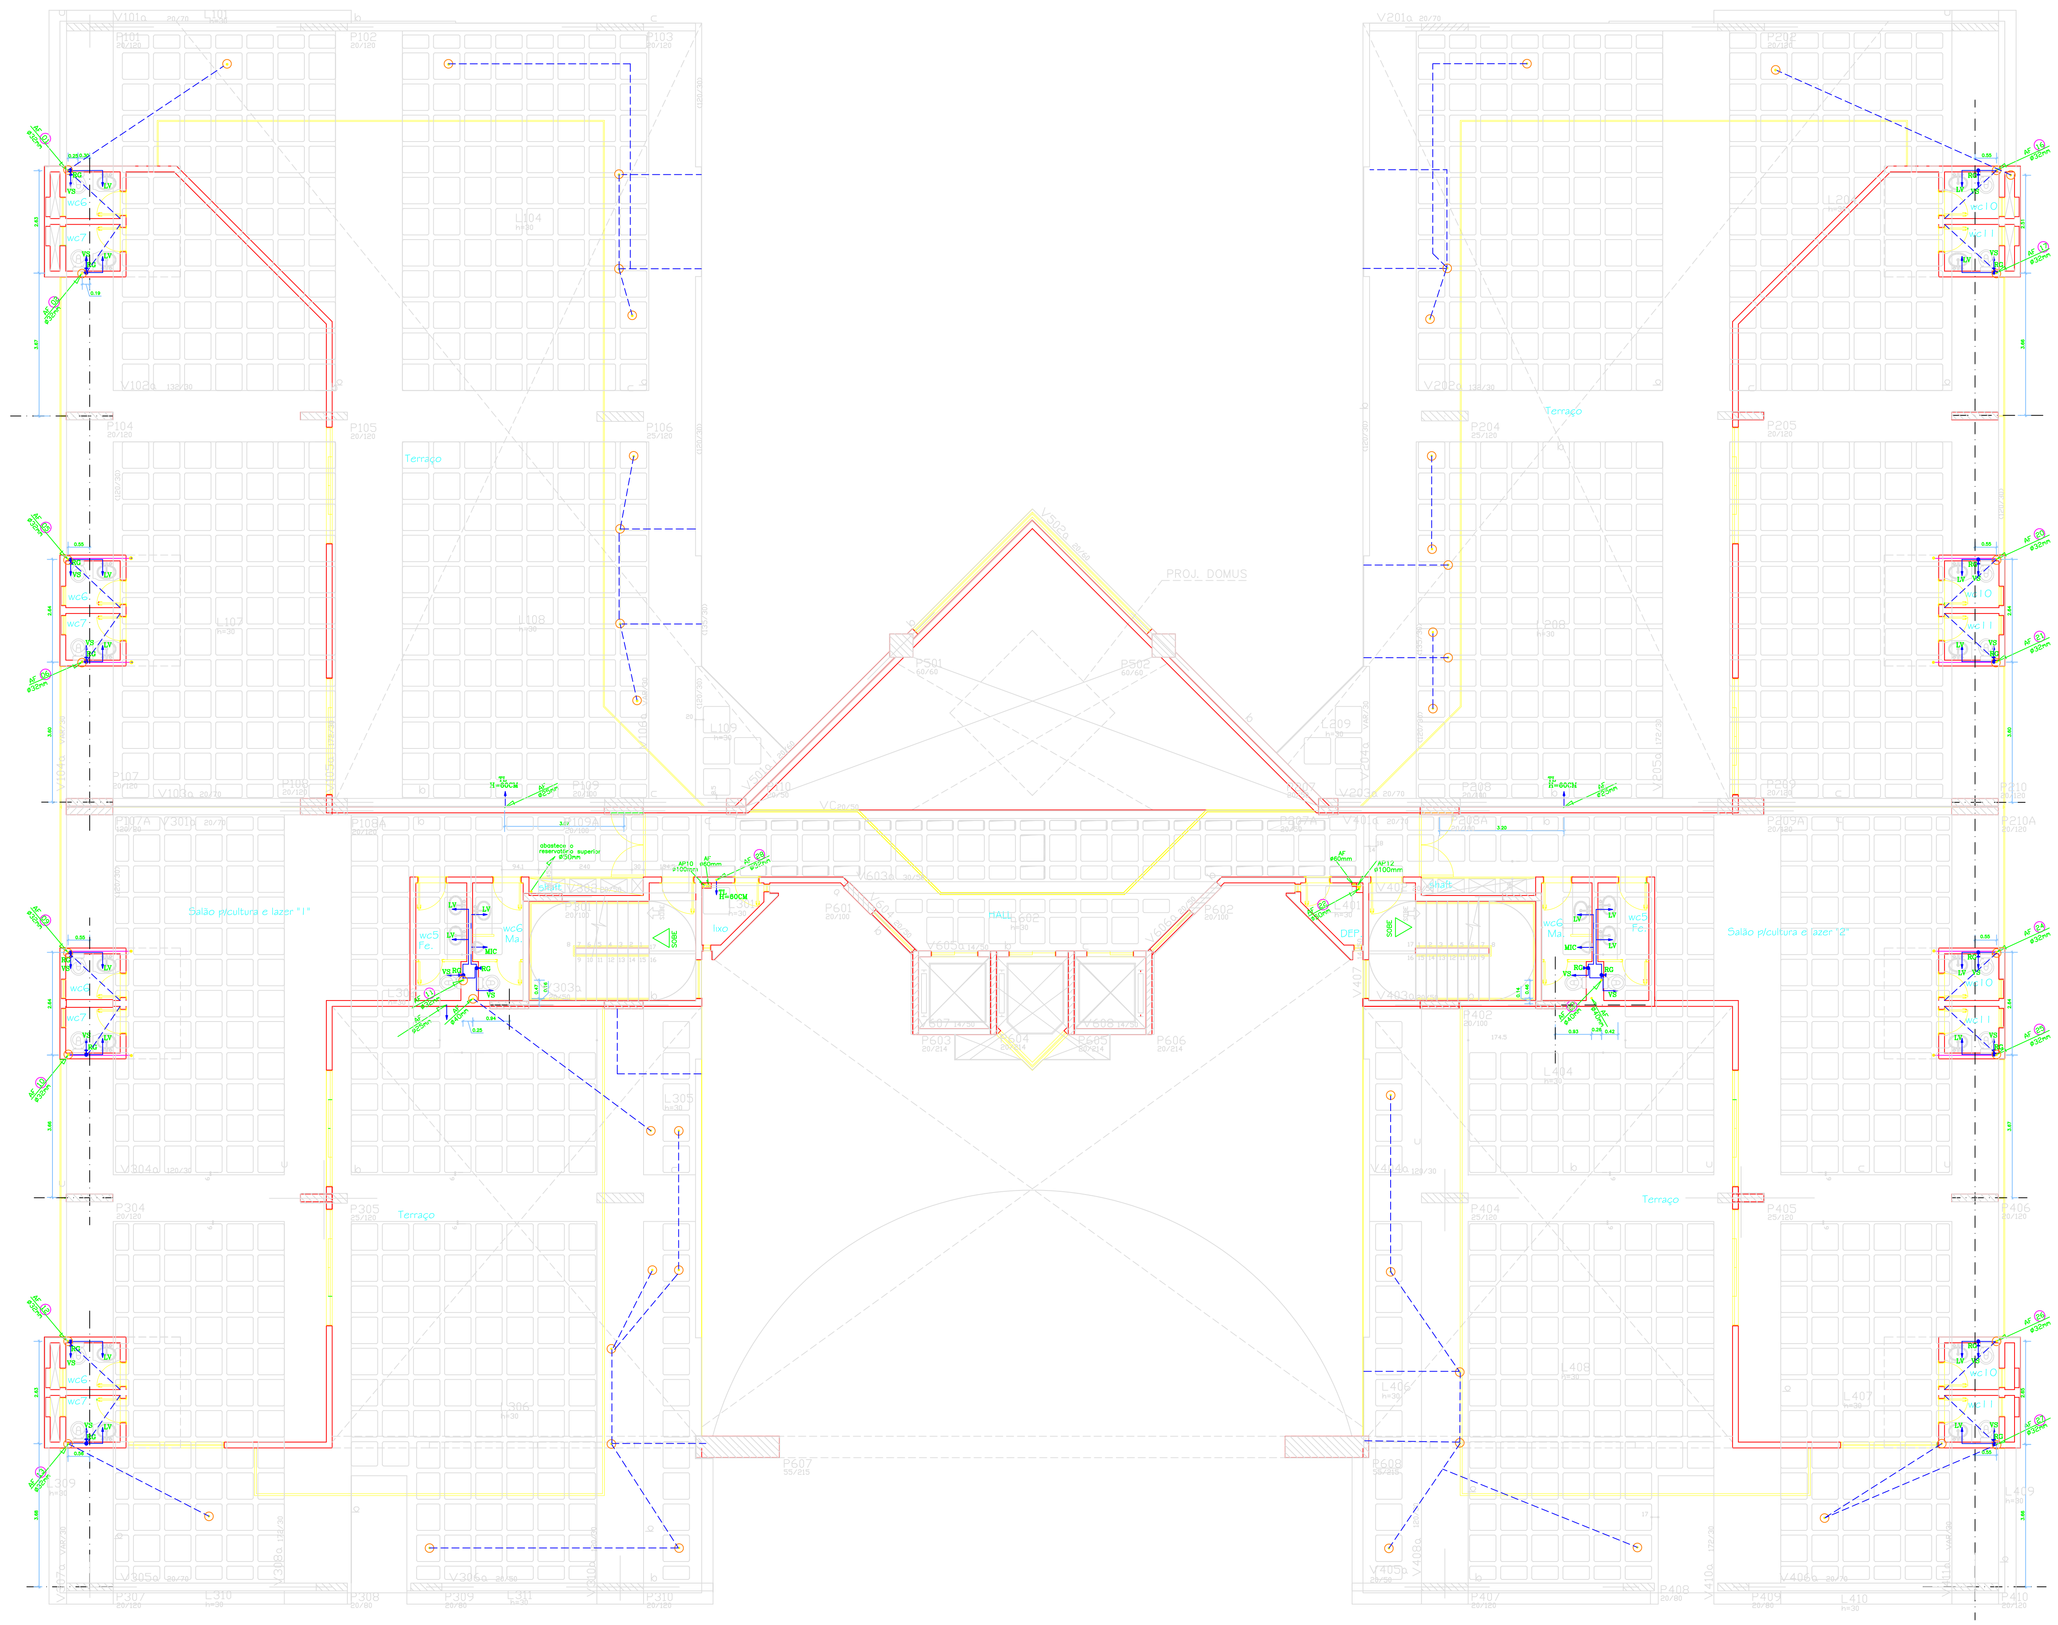

PLANTA BAIXA - TERRAÇO

esc.: 1:75

LEGENDA (BARRILETE)

- REGISTRO DE BOIA
- REGISTRO DE GAVETA PARA AGUA FRIA
- TUBULACAO DE AGUA FRIA SOBRE LAJE-DISTRIBUIÇÃO
- TUBULACAO PARA LIMPEZA DA CAIXA DÁGUA
- TUBULACAO PARA EXTRAVASOR
- TUBULACAO DE AGUA FRIA-ENTRADA
- SAIDAS DA CAIXA DÁGUA - ADAPTADORES

LEGENDA - PLANTA BAIXA

AF 01 Coluna de agua fria

RG = Registro de gaveta
RP = Registro de pressão
VS = Vaso sanitario
LV = Lavatorio
TJ = Torneira de jardim

- Ponto de água
- Registro de gaveta
- TUBULACAO DE AGUA FRIA- PAREDE/TETO
- TUBULACAO DE AGUA FRIA-SOB A LAJE DO AMBIENTE INDICADO
- TUBULACAO DE AGUA FRIA-DISTRIBUIÇÃO
- TUBULACAO DE AGUA FRIA-ENTRADA-PISO
- TUBULACAO QUE DESCE ALIMENTANDO OS PONTOS

CONVENCAO - ESTRUTURAL:

- PILAR QUE NASCE
- PILAR QUE MORRE
- PILAR QUE SEGUE
- EIXO DE VIGA COINCIDE COM EIXO DE PILAR.
- VIGA INVERTIDA

PROJETO COMERCIAL

SETOR DAS INDUSTRIAS GRAFICAS - SIG - QD. 04, LT.25, BRASILIA-DF

HIDRAULICO

PROPRIETÁRIO
BPP PARTICIPAÇÕES LTDA

AUTOR DO PROJETO
HIDROLUX TECNOLOGIA, PROJETOS DE ENGENHARIA LTDA
ENGª CIVIL GIZELA DIAS LATORRACA - CREA-GO 7423/D

AREAS
Área do Terreno: 3.000,00m2
Área Construída: 15.076,68m2
No. Pavimentos. 08

7/14

CONTEÚDO
PLANTA BAIXA - TERRAÇO
LEGENDA

OUT/2005

ARQUIVO	H-BPP-COB.DWG
DATA DO PROJETO	04/10/2005
ASBUILT	15/07/2007

LAYERS

LAYER	COR	ESP.
1	7	0,17
2	7	0,17
3	7	0,20
4	7	0,25
5	5	0,30
6	6	0,25
7	7	0,17
8	7	0,08
9	7	0,08
10	10	0,15
20	250	0,25
21	3	0,40
22	22	0,40
30	30	0,25
31	6	0,30
40	4	0,40
41	7	0,40
82	3	0,30
151	1	0,15
160	7	0,20
184	184	0,40
240	1	0,35

FORMATO A0
ESCALA: 1X1