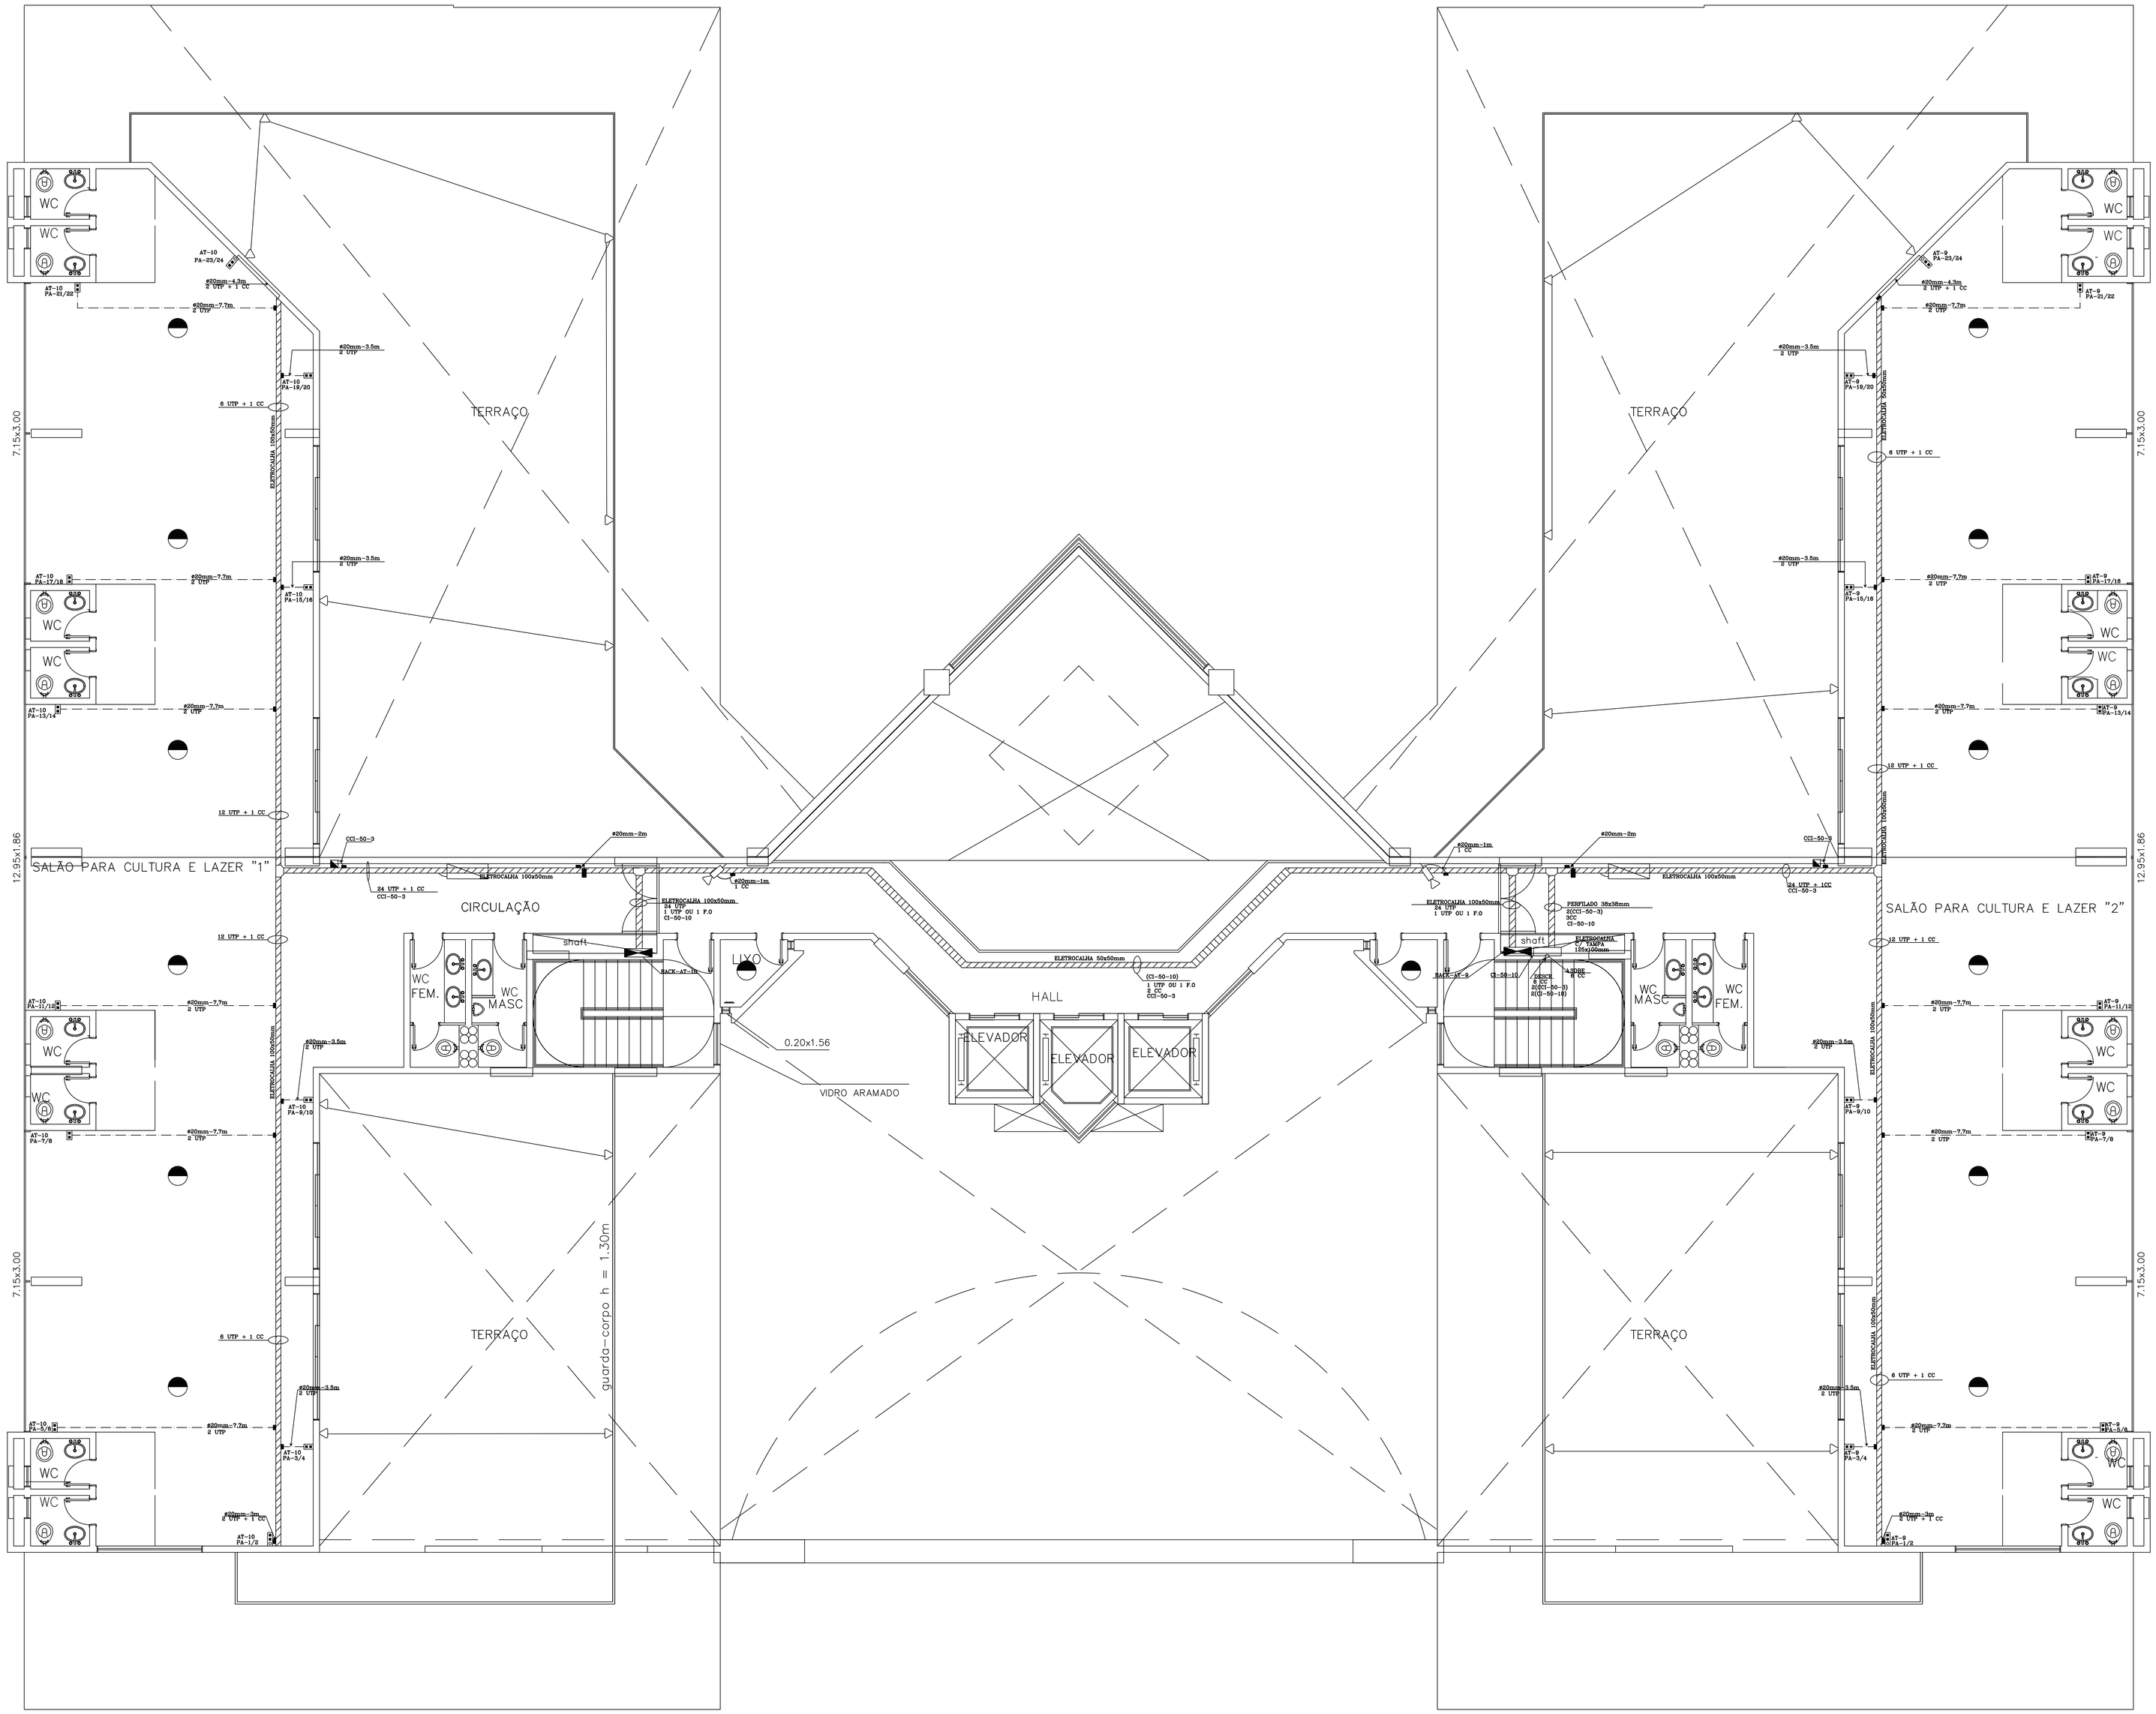

PLNATA BAIXA TERRAÇO

ESCALA 1:50

LEGENDA

- TOMADA RJ-45 DUPLA + TOMADA P/ ANTENA DE TV EM CX. 100x50mm (4x2") A 0,30m DO PISO ACABADO P/ VOZ, DADOS E ANTENA
- TOMADA RJ-45 DUPLA EM CX. 100x50mm (4x2") A 1,10m E 0,40m DO PISO ACABADO P/ VOZ E DADOS
- CAIXA DE PASSAGEM 100x50mm (4x2") P/ LIGAÇÃO DE CAMERAS DE CIRCUITO FECHADO DE TELEVISÃO (CFTV) EXTERNA(ALTURA A SER DEFINIDA)
- CAIXA DE PASSAGEM 100x50mm (4x2") P/ LIGAÇÃO DE CAMERAS DE CIRCUITO FECHADO DE FECHADO DE TELEVISÃO (CFTV) INTERNA(ALTURA A SER DEFINIDA)
- CÂMERA DE CIRCUITO FECHADO DE TELEVISÃO (CFTV) PRESA NO TETO
- ARMARIO DE TELECOMUNICAÇÕES COM CENTRO A 1,30m DO PISO
- ELETRODUTO PRESO NA ESTRUTURA METALICA OU NA LAJE
- ELETRODUTO DE PVC RIGIDO NO PISO OU NA PAREDE
- ELETROCALHA METALICA PERFURADA PRESA NA ESTRUTURA METALICA(VER DIMENSÕES EM PLANTA)
- ELETRODUTO QUE PASSA (SOBE E DESCE)
- CIRCUITO QUE SOBE
- CIRCUITO QUE DESCE
- CAIXA DE PASSAGEM 15x15x12cm, A 0,30m DO PISO, PARA ALARME DE PÂNICO

OBS.:

1) EQUIVALÊNCIA DE ELETRODUTOS:

ø20mm-3/4"

ø25mm-1"

ø32mm-1 1/4"

2) ELETRODUTOS NÃO COTADOS ø20mm (3/4")

3) 1 CC = CABO COAXIAL RG-6 (75 ohms) 40% DE MALHA

4) F.O= FIBRA ÓTICA 2 PARES MULTIMODO ø2,5/125 (IN-DOOR/OUT-DOOR)

PROJETO REDE-ESTRUTURADA

OBRA:

EDIFÍCIO COMERCIAL
BARÃO DE MAUÁ

END.: SETOR DE INDÚSTRIA GRÁFICAS, QUADRA 04, LOTE 25, BRASÍLIA – DF

PROP.: BPP PARTICIPAÇÕES LTDA

RESP.TÉCNICO:

AUTOR DO PROJETO:

DULCIRENE MARIA AIRES DE OLIVEIRA
ENG. ELETRICISTA – CREA: 3147/D – Go.
VISTO – CREA: 10.311 – DF.

MICHELLE RODRIGUES XAVIER DE LIMA
ENG. ELETRICISTA – CREA: 11815/D – Go.

AREA DO TERRENO: XXXXm2

AREA DE CONSTRUÇÃO: 15.076,68m2

CELG

CREA

CELG

CONTEÚDO:
PLANTA BAIXA TERRAÇO
LEGENDA

DATA:	ESCALA:	DESENH:	ARQUIVO:
21-06-05	INDICADA	DIEGO S.A	BPPSIG.DU.TEL.TÇ.DWG

REVISÃO-1:	ASBUILT	REVISÃO-3:	REVISÃO-4:
	09-07-07		

DULCIRENE AIRES
CPO CONSULTORIA E PROJETOS DE ENGENHARIA S/S LTDA.
Rua 137 nº 350 - Setor Marista - Goiânia-Go. - Fone (62) 281-2713 - 9973-8848
cpoeng@terra.com.br

PRANCHA: 6/7